



TA-1

Obudowa natynkowa z drzwiami pełnymi

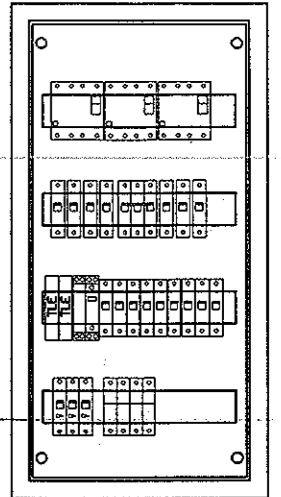

ROZDZIELNICA PIĘTROWA - TA-1

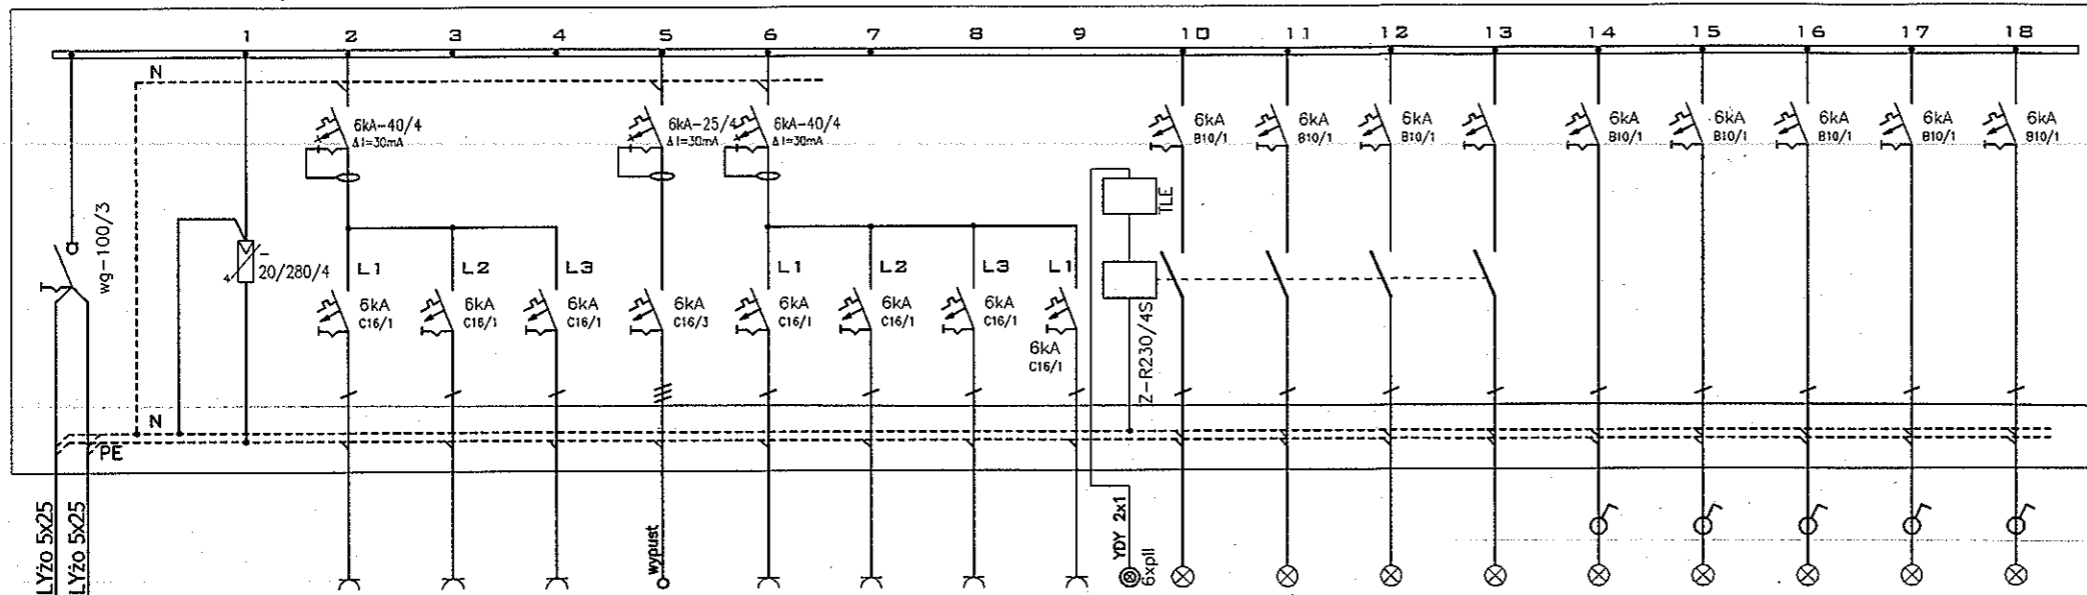

TA-1/G1	TA-1/G2	TA-1/G3	TA-1/G4	TA-1/G5	TA-1/G6	TA-1/G7	TA-1/G8	TA-1/O1	TA-1/O2	TA-1/O3	TA-1/O4	TA-1/O5	TA-1/O6	TA-1/O7	TA-1/O8	TA-1/O9
gniazda 230V	gniazda 230V	gniazda 230V	wypust 400V	gniazda 230V	gniazda 230V	gniazda 230V	gniazda 230V	oświetlenie	oświetlenie	oświetlenie	oświetlenie	oświetlenie	oświetlenie	oświetlenie	oświetlenie	oświetlenie
ogólne	ogólne	ogólne	kuchotka	lodówka	ogólne	ogólne	ogólne	korytarz	korytarz	korytarz	korytarz	czytelnia	toalety	toalety	toalety	toalety
YDYpzo 3x2,5	YDYpzo 3x2,5	YDYpzo 3x2,5	YDYpzo 5x2,5	YDYpzo 3x2,5	YDYpzo 3x2,5	YDYpzo 3x2,5	YDYpzo 3x2,5	YDYpzo 3x1,5	YDYpzo 3x1,5	YDYpzo 3x1,5	YDYpzo 3x1,5	YDYpzo 3x1,5	YDYpzo 3x1,5	YDYpzo 3x1,5	YDYpzo 3x1,5	YDYpzo 3x1,5
1,5kW	1,5kW	1,5kW	10kW	1,5kW	1,5kW	1,5kW	1,5kW	0,31kW	0,36kW	0,4kW	0,4kW	0,7kW	0,72kW	1,3kW	1,3kW	1,3kW

Obiekt:

REGIONALNE CENTRUM INNOWACJI I TRANSFERU TECHNOLOGII

Projekt:

Przebudowa i rozbudowa budynku ze zmianą sposobu użytkowania z funkcji przemysłowej na biurową

Adres:

Szczecin, ul. Jagiellońska 20-21
działka nr 16/3, obręb Śródmieście 33

Inwestor:

Zachodniopomorski Uniwersytet Technologiczny
al. Piastów 17
70-310 Szczecin

Jednostka projektowa:

WYTWÓRNI PLANÓW
71-422 Szczecin, ul. Piotra Skargi 15
tel./fax: 091 424 30 30, kom.: 0 606 883 583
e-mail:

Zespół projektowy:

Proj.	mgr inż. Norbert Wszytko	11/Sz/2001	<i>Wszytko</i>
Spr.	mgr inż. Szymon Woyke	183/Sz/2002	<i>Woyke</i>

Temat rysunku:

Schemat rozdzielni piętrowych TA-1, TB-4

mgr inż. Waidemar Łagódka
Pranża: 132/121/NW/2002

ELEKTRYCZNA PROJ. WYKONAWCZY

Data: Skala: Nr rysunku:


03.2012 PW/E/11

Uwagi:


Opracowanie bazujące na Szczegółowym Programie Użytkowym autorstwa dr inż. arch. Jerzego Byreckiego

TB-4

Obudowa natynkowa z drzwiami pełnymi

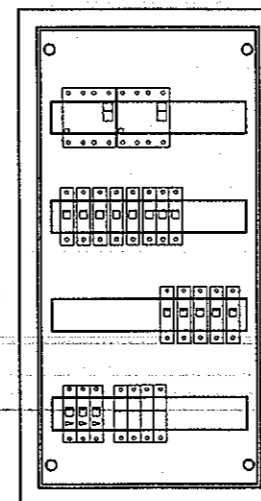

ROZDZIELNICA PIĘTROWA - TB-4

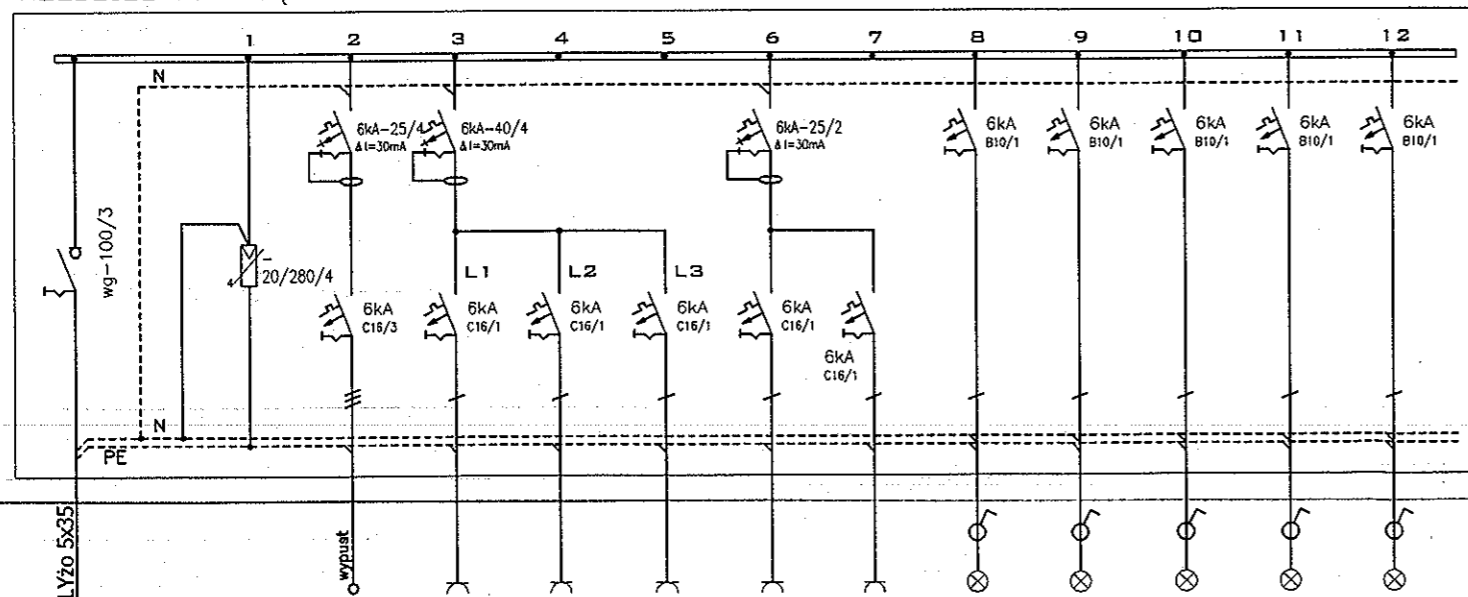

TB-4/G1	TB-4/G2	TB-4/G3	TB-4/G4	TB-4/G5	TB-4/G6	TB-4/O1	TB-4/O2	TB-4/O3	TB-4/O4	TB-4/O5
wypust 400V	gniazda 230V	gniazda 230V	gniazda 230V	gniazda 230V	gniazda 230V	oświetlenie	oświetlenie	oświetlenie	oświetlenie	oświetlenie
kuchotka	lodówka	ogólne	ogólne	lodówka	lodówka	biuro	biuro	biuro	biuro	biuro
YDYpzo 5x2,5	YDYpzo 3x2,5	YDYpzo 3x2,5	YDYpzo 5x2,5	YDYpzo 3x2,5	YDYpzo 3x2,5	YDYpzo 3x1,5	YDYpzo 3x1,5	YDYpzo 3x1,5	YDYpzo 3x1,5	YDYpzo 3x1,5
10kW	1,5kW	1,5kW	10kW	1,5kW	1,5kW	1,15kW	0,58kW	1,37kW	1,44kW	1,15kW

DOKUMENTACJA POWYKONAWCZA

Zachodniopomorski Uniwersytet Technologiczny
w Szczecinie
Regionalne Centrum Innowacji i Transferu Technologii
ul. Jagiellońska 20-21 Szczecin